

様式第4号(第40条関係)

給水装置工事竣工届(仮設・本設)

	技術管理者	課長	補佐	係長	係員
年 月 日					
結城市水道事業 結 城 市 長 様					
所在地					
指定給水装置 工事事業者 名称					
代表者					
結城市水道事業給水条例施行規程第21条第1項の規定によりお届けします。					
設 置 場 所	結城市				
工 事 申 込 者	住 所				
	氏 名				
工 事 種 別 及 び 受 付 番 号	新設	改造	修繕	撤去	第 号
工 事 竣 工 年 月 日	年 月 日				

 
給水装置工事竣工検査調書

工 事 許 可 年 月 日 及 び 許 可 番 号	年 月 日 第 号				
検 査 年 月 日	年 月 日 時 分				
検 査 項 目	宅内埋設深度	図面照合	本管常圧	水圧試験	
検 査 結 果	cm 合 否	合 否	MPa	合 否	
旧メーター	口 径	番 号	指 針	引 上 げ 年 月 日	
	φ m/m	No.	m ³	. .	
検 査 職 員 名	立 会 人	立 合 人	検査時メーター指針		
印	印	印	m ³		
備考					

分水・止水栓・メーター位置竣工図

本 管

管 種	
管 径	φ
土被り	m



(注)1 本管上で付近に制水弁又は消火栓がある場合、分水位置からそこまでの距離を記入すること。

2 分水工事後、その位置にピンを設置すること。